

D	GRÄS SÄRMERING	MZ	2023-09-28	
C	VÄGMÄRKEN	MZ	2023-08-30	
B	YTSKIKT	LJ	2023-07-26	
A	TRÄDGRÖPAR	LJ	2019-03-14	
BET	ANT	ÄNDRINGEN AVSER	SICH	DATUM

FÖRKLARINGAR

KS 8	(R)	KANTSTEN	BETONG VISNING 8cm
KS 12	(B)	KANTSTEN	BETONG VISNING 12cm
KS 16	(d)	KANTSTEN	BETONG VISNING 16cm
KS 8-12		KANTSTEN	BETONG ANSLUTNING 8-12cm
KS 12-8		KANTSTEN	BETONG ANSLUTNING 12-8cm
KS 12-0		KANTSTEN	BETONG ANSLUTNING 12-0cm
PL1		SLÄTPLATTA	BETONG 350x350x40
PL2		SF-STEN	
C1		BELÄGGNING ABT11 160/220	4,0mm
D1		BELÄGGNING ABT8	4,0mm
GR		PLANTERINGSYTA	

DRANERINGSLEDNING
TRÄDGRÖP


NYTT TRÄD
BELYSNINGSTOLPE

AGR. Armetal gräs
100 mm Hansa gräsmörning
30 mm såltsand
100 mm bärlager 0-32
250 mm förstärkningsslag 0-90
Geotextil

GR1. Bruksgräsytta
Gräsbädd typ Weibulls Villa Classic eller Skånefrö Österten villa, Frösmängd 3kg/100m²
150 mm Hasselfors Gräsmattejord Bio
Har marken utsatts för kompimering ska yta luckras innan utläggning av jord.

AMA. DCL 25 Avjämning m.m. av väktbädd
Stenar större än 20 mm samt andra främmande föremål ska avlägsnas. Ytan ska vara jämn, tolerans ca 30mm/3m.

AMA. DDB.111 Sjädd av gräs
Bruksgräs sås i april-maj alternativt augusti-september. Väktbädd ska gallervällas före och efter sådd. Inga synliga stenar får förekomma.

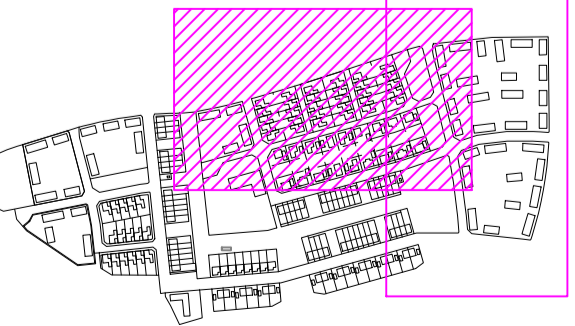

<input type="checkbox"/>	FÖRHANDSKOPIA
<input type="checkbox"/>	GRÄNSKNINGSHANDLING
<input type="checkbox"/>	FÖRFRÅGNINGSHANDLING
<input checked="" type="checkbox"/>	BYGGHANDLING
<input type="checkbox"/>	RELATIONSHANDLING
ENHET/KONSULT	
SEKTOR SAMHÄLLSBYGGNAD	
PROJEKTENHETEN	
541 83 SKÖVDE	
UPPDRAG NR.	RITAD/KONSTR. AV
2019-03-14	Lucas Johansson
DATUM	HANDLJAGARE/GRANSKAD AV
2019-03-14	Markus Hall
ANSVARIG	MARKUS HALL
SKALA	1:500
FORMAT	A1
KOORDINATSYSTEM/HÖJDSYSTEM	Sweref 99 13 30 / RH2000
KOORDINATUTA - BLAD NR.	1975-1301
OBJEKT - LÖP NR.	02-15
ÄNDR. BET.	D

SKÖVDE KOMMUN
Sektor samhällsbyggnad

Gata 4 & 5
Trädgårdsstaden etapp 3
Gatuplan

Hagmarksgratan/Ängsmarksgatan